

- NOTES:
1. KERJA PEMBAIKAN SECARA MILL & PAVEHENDAKLAH DILAKSANAKAN MENGIKUT SPESIFIKASI TERHADAP JALAN YANG TERLUBUK DENGAN 'OPEN CUT' (SECURANG-KURANGNYA SEPAPUH DARIPADA KELEBARAN JALAN). KETEBALAN CRUSHER RUN ADALAH 450mm, WEARING COUSE 60mm DAN BINDER COURSE 70mm. PEMERIKSAAN AKHIR KETEBALAN JALAN HENDAKLAH BERSAMA PIHAK MPPG UNTUK PENGESAHAN.
 2. PIHAK TUAN PERLU MENGAWAL KEADAAN LALU LINTAS DEMI KESELAMATAN ORANG AWAM. PIHAK TUAN AKAN BERTANGGUNGJAWAB JIKA BERLAKU SEBARANG KEMALANGAN DI JALAN TERSEBUT YANG DISEBABKAN OLEH KECAJUAN PIHAK TUAN. PENYEDIAAN PAPAN TANDA, 'FLAGMAN' DAN KON KESELAMATAN HENDAKLAH MENCUKUPI.
 3. PENEBAHAN / MENCANTAS POKOK DAN MENGALIHKAN PERABOT JALAN TIDAK DIBENARKAN DIBUAT TANPA KEBENARAN MAJLIS PERBANDARA PASIR GUDANG DAN PIHAK TUAN AKAN DIKENAKAN BAYARAN JIKA KERJA-KERJA YANG DILAKSANAKAN MELIBATKAN KEROSAKAN DI KAWASAN TERSEBUT.
 4. PIHAK TUAN TIDAK DIBENARKAN MENJALANKANKERJA PADA WAKTU PUNCAK SEHINGGA BOLEH MENYEBABKAN KESEKAPAN LALULINTAS DI KAWASAN TERSEBUT.
 5. TUAN TIDAK DEBENARKAN MELONGGOKKAN BAHAN BINAAN DI TEPI JALAN DAN BERTANGGUNGJAWAB SEPENUHNYA SEKIRANYA MENCEROBOH TANAH PERCENDIRIAN. PIHAK TUAN DIKEHENDAKI MEMBERSIHKAN KAWASAN TAPAK YANG MELIBATKAN KERJA DENGAN SEGERA SETELAH SIAP.
 6. KEDALAMAN MINIMA BAGI PAIP YANG DITAMAN ADALAH 2m DAN TIDAK MENGGANGGU UTILITI SEDIA ADA DI TAPAK. PIHAK TUAN DIKEHENDAKI MENANGGUNG SEGALA KOS KEROSAKAN YANG TIMBUL PADA MASA AKAN DATANG AKIBAT KETIDAKPATUHAN SYARAT INI.
 7. PENANAMAN RUMPUT SELEPAS KOREKAN HENDAKLAH SECARA 'CLOSE TURFING' DAN KEADAAN TANAH TAMBAKAN TIDAK BOLEH MELEBIHI PARAS 'PAVEMENT' JALAN.
 8. PIHAK TUAN DIKEHENDAKI MELAKSANAKAN KERJA-KERJA BAIK PULIH DI KAWASAN TERSEBUT DENGAN SEGERA SEKIRANYA PERLU TANPA NOTIS LAGI.

LOCATION OF BULK METER

4 MG. SG. BULOH RESERVOIR
2 MG. SG. BULOH RESERVOIR

RAW WATER TANK
2TK-3300
CAPACITY: 12,500 m³

FIRE WATER TANK
D751
CAPACITY: 4170 m³


FIRE WATER TANK
2TK-5400
CAPACITY: 2000 m³

RAW WATER TANK
TK-3300
CAPACITY: 12,890 m³

FIRE WATER TANK
T-5604
CAPACITY: 350 m³

FIRE WATER TANK
T801
CAPACITY: 2000 m³

PROPOSED EXPANSION PROJECT

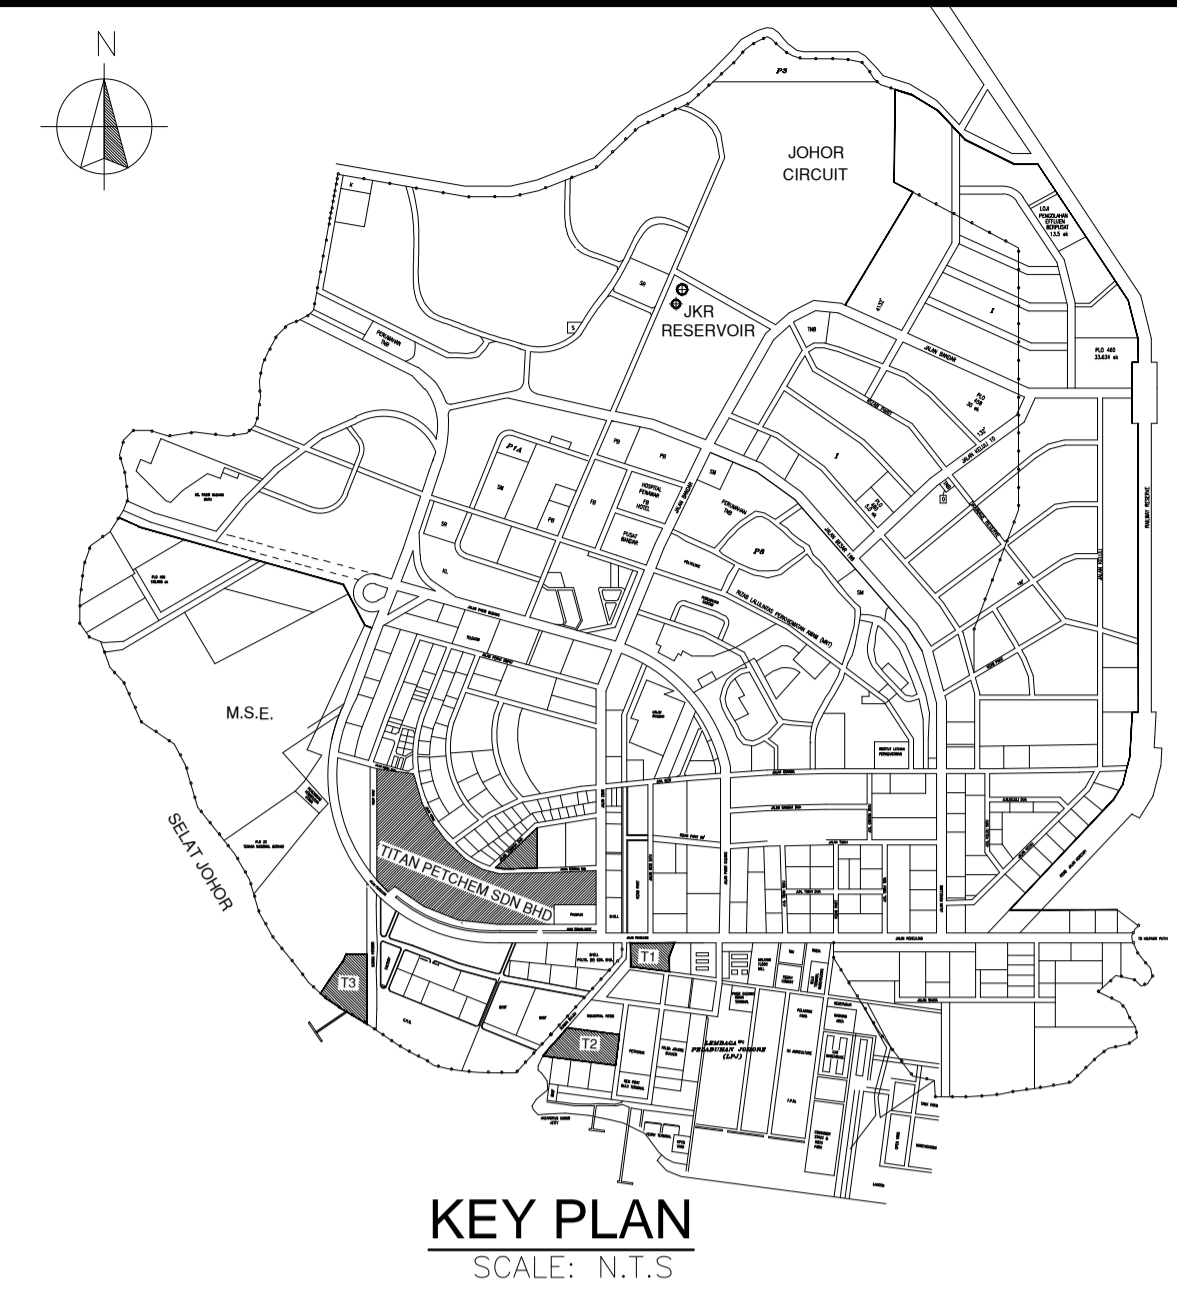

LAYOUT PLAN
N.T.S.

NO. FAIL:

SYARIKAT AIR JOHOR.

PEMILIK PROJECT:

LOTTE CHEMICAL TITAN
 PLO.312, Jalan Tembaga, Pasir Gudang Estate, 81700 Pasir Gudang, Johor, west Malaysia.
 Tel: (607)-253 8888 Fax: (607)-252 0332

TANDATANGAN PEMILIK:

KIM DAE JOONG
 VICE PRESIDENT, PRODUCTION SUPPORT
 PASSPORT No.: JR3794420
 (Republic of South Korea)

ENGINEERED BY:

SPOT ON ENGINEERS SDN. BHD.
 Block A, Unit 7-30, 101 Boulevard, Jalan Kemari 5, Bandar Puchong Jaya, 47100 Puchong, Selangor, Darul Ehsan,
 TEL: 03 8070 2060 FAX: 03 8071 7010

Tandatangan Jurutera Perunding Awam:
 Saya memperakui bahawa detail-detail dalam pelan-pelan ini adalah menurut Kehendak-Kehendak Undang-Undang Kecil Bangunan Seragam Malaysia dan saya setuju terima tanggungjawab penuh dengan sewajarnya.

JURUTERA PERUNDING STRUKTUR DAN CIVIL:

Suria Konsult
 BLOCK A UNIT 38-7 101 BOULEVARD
 JALAN KEMARI 5, BANDAR PUCHONG JAYA,
 47100 PUCHONG,
 SELANGOR DARUL EHSAN
 Tel : 03-8070 2060 / 012 307 1571
 Fax : 03-8071 7010
 Email : suriadiv@yahoo.com

1	AS-BUILT	KRIS	SAM	LCP	20.07.17
0	ISSUED FOR CONSTRUCTION	KRIS	SAM	LCP	01.11.16
NO.	DESCRIPTION	DRN.	CHK'D.	APPVD.	DATE.

PROJECT TITLE:
 PERMOHONAN PELAN KEJURUTERAAN PELAN UTILITI PAIP AIR BAGI CADANGAN MEMBEKAL DAN MEMASANG PAIP AIR DI JALAN MESJID KE TERMINAL LOTTE CHEMICAL TITAN DI JALAN TEMBAGA 3, 81700,PASIR GUDANG, JOHOR

DRAWING TITLE:
**KEY AND LAYOUT PLAN
 600mmØ RAW WATER PIPELINE FROM
 SAJ SG. BULOH RESERVOIR TO
 TITAN AT PASIR GUDANG**

Drawn	SAM	App'v'd.	TKH
Date	MAR. 2016	Date	JUNE 2016
Checked	LCP	Ref. No.	
Date	JUNE 2016		
Scale :	Dwg. No.	Rev.	
N.T.S.	2016-12-SAJ-PL-001	1	